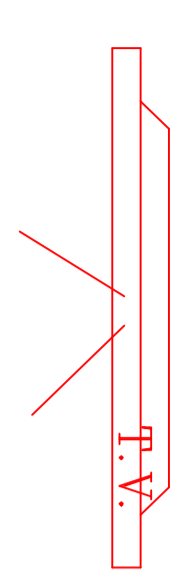

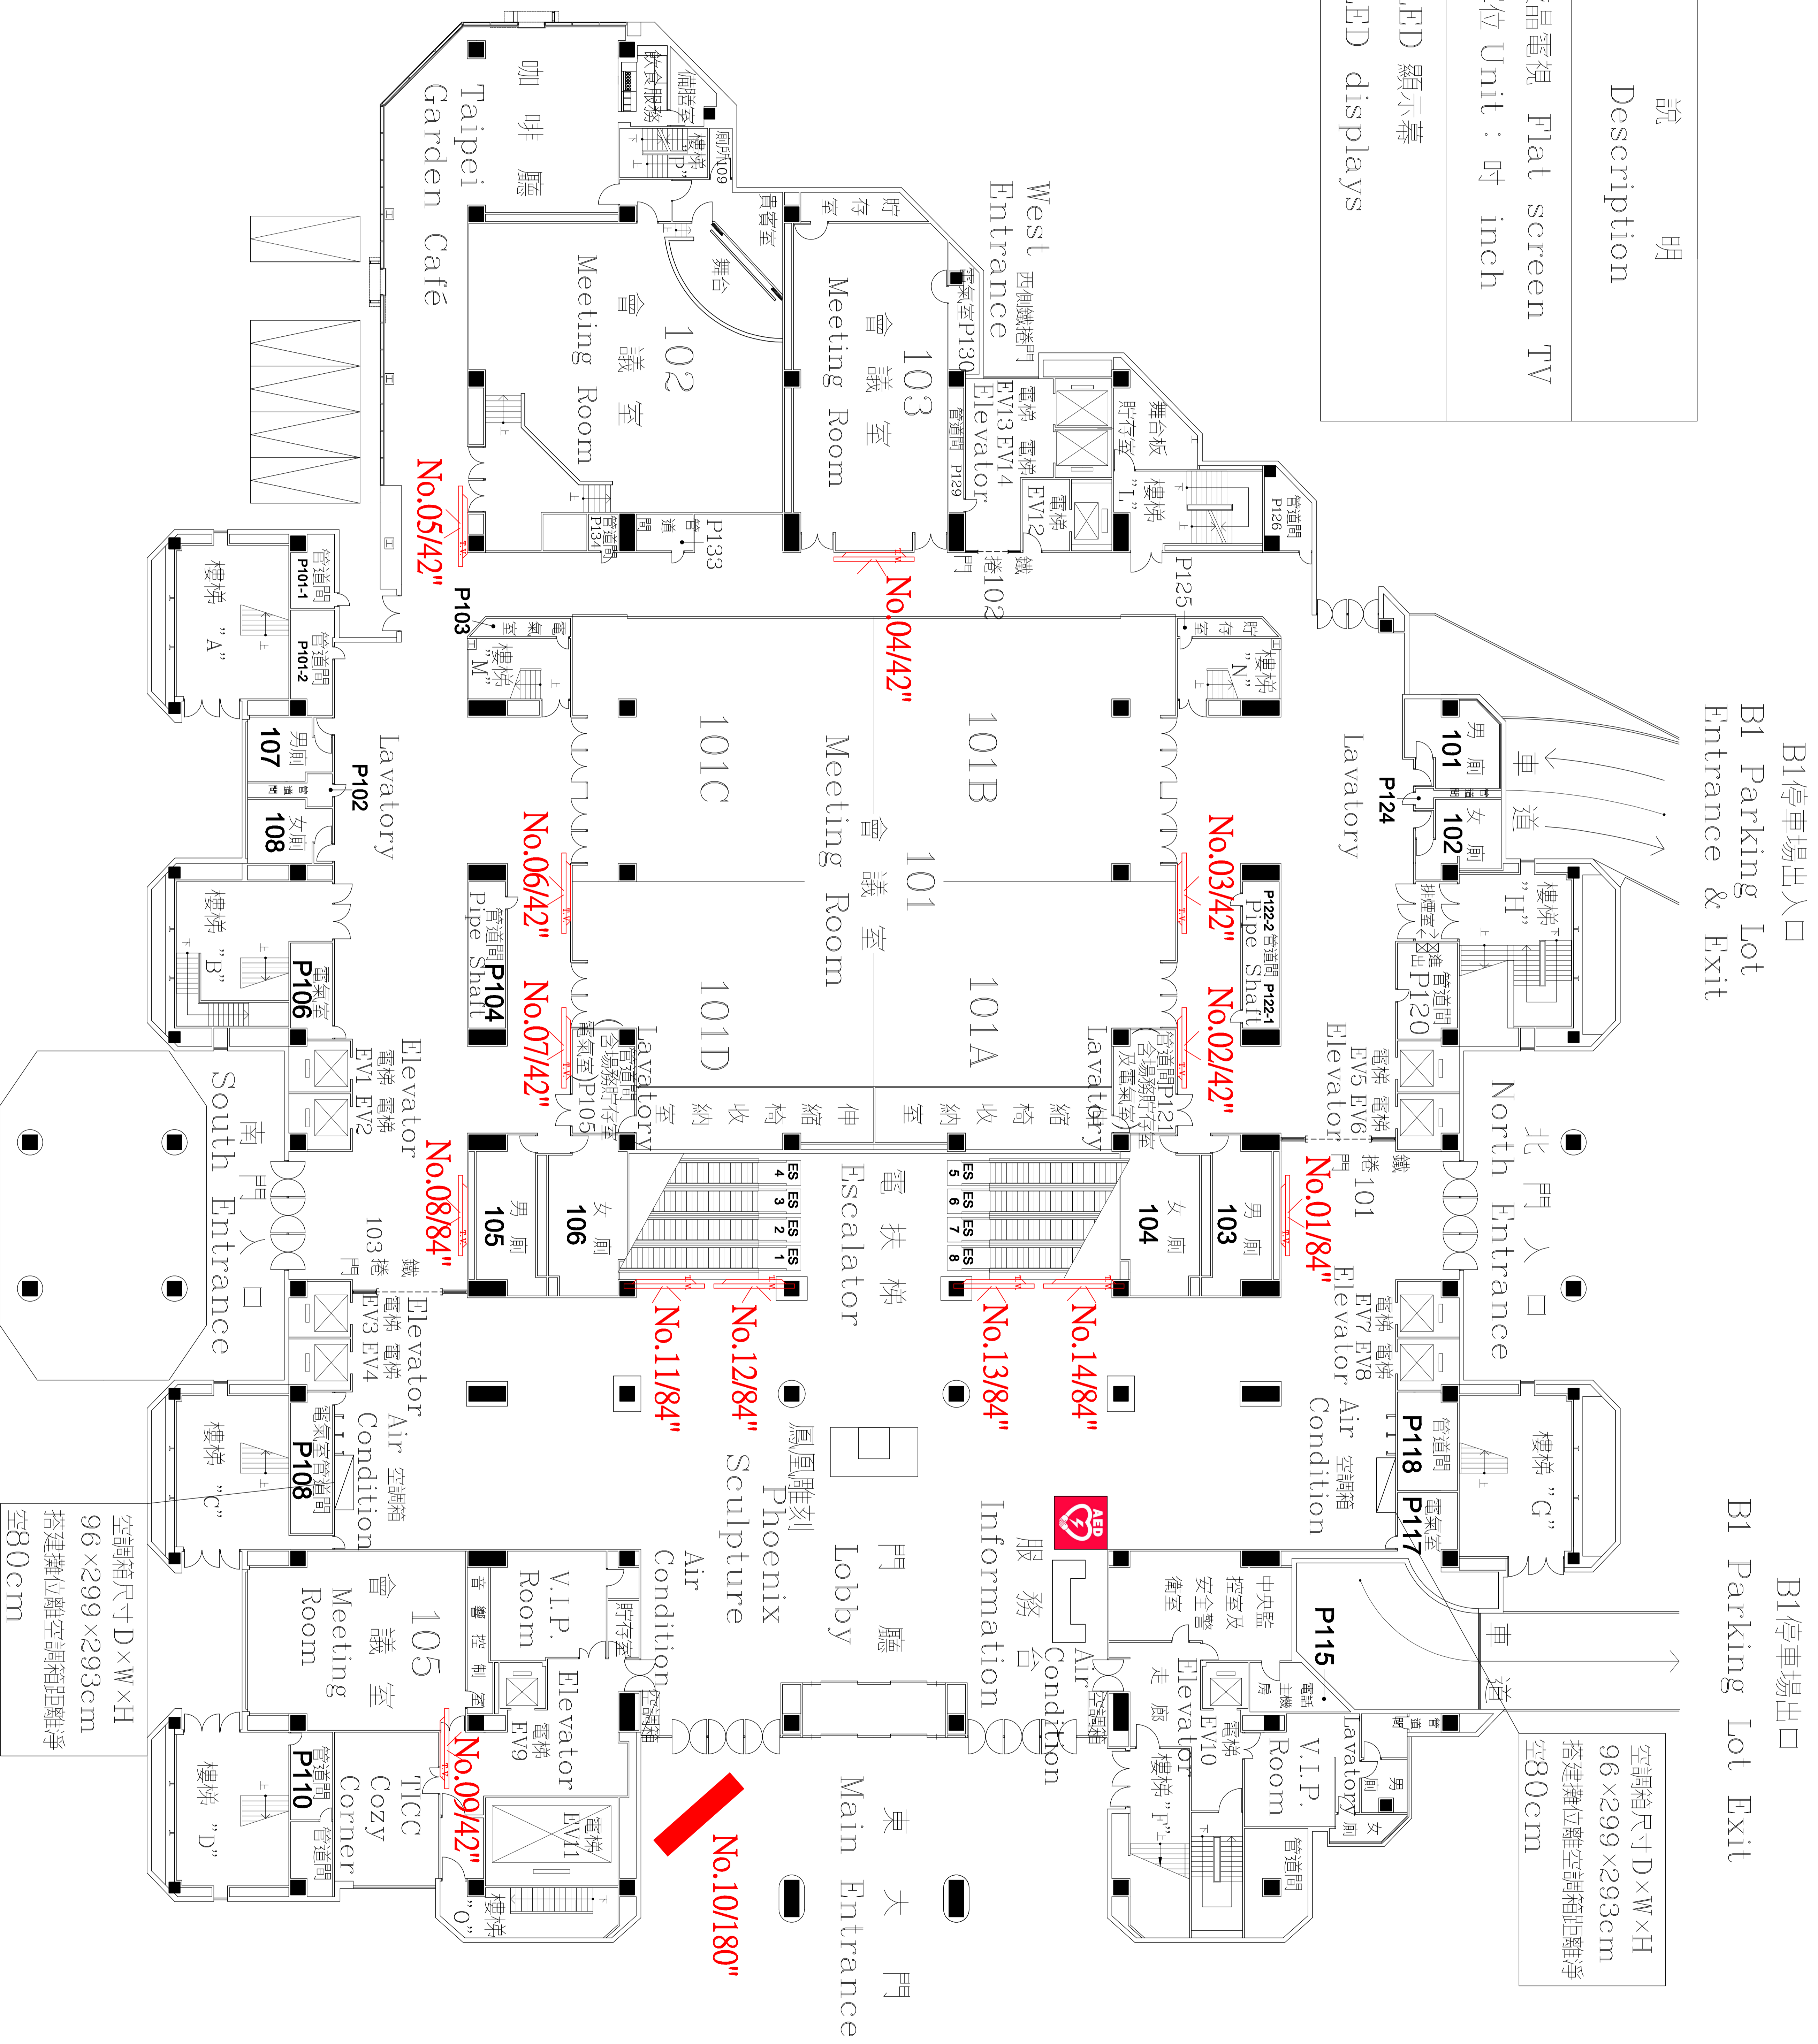


圖例	說明
	液晶電視 Flat screen TV 單位 Unit : 吋 inch
	LED 顯示幕 LED displays



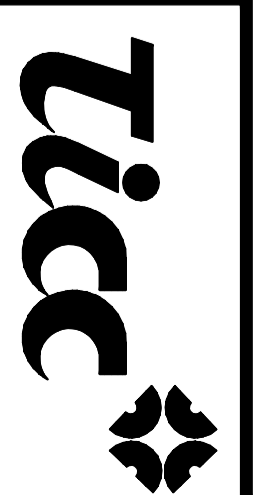
B1停車場出入口  
B1 Parking Lot  
Entrance & Exit

B1停車場出口  
B1 Parking Lot Exit

空調箱尺寸D×W×H  
96×299×293cm  
搭建離位離空調箱距離淨  
空80cm

空調箱尺寸D×W×H  
96×299×293cm  
搭建離位離空調箱距離淨  
空80cm

○壹樓平面示意圖 (GF)  
Ground Floor / 1F Floor Plan

	
工程名稱	台北世界貿易中心 國際會議中心大樓
圖別	TAIPEI INTERNATIONAL CONVENTION CENTER T.I.C.C.
圖號	壹樓平面示意圖 (GF)
日期	105年10月27日
比例	1/600
圖號	A2-26
張數	1

註：  
1. 本竣工圖之尺寸及空間配置係依原建築圖繪製，僅供參考。  
2. 廠商應於投標前或投標後自行至現場量測，不得以本圖與現地不符為由要求加價或棄標及掛號事宜。