
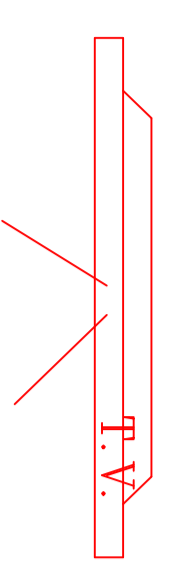
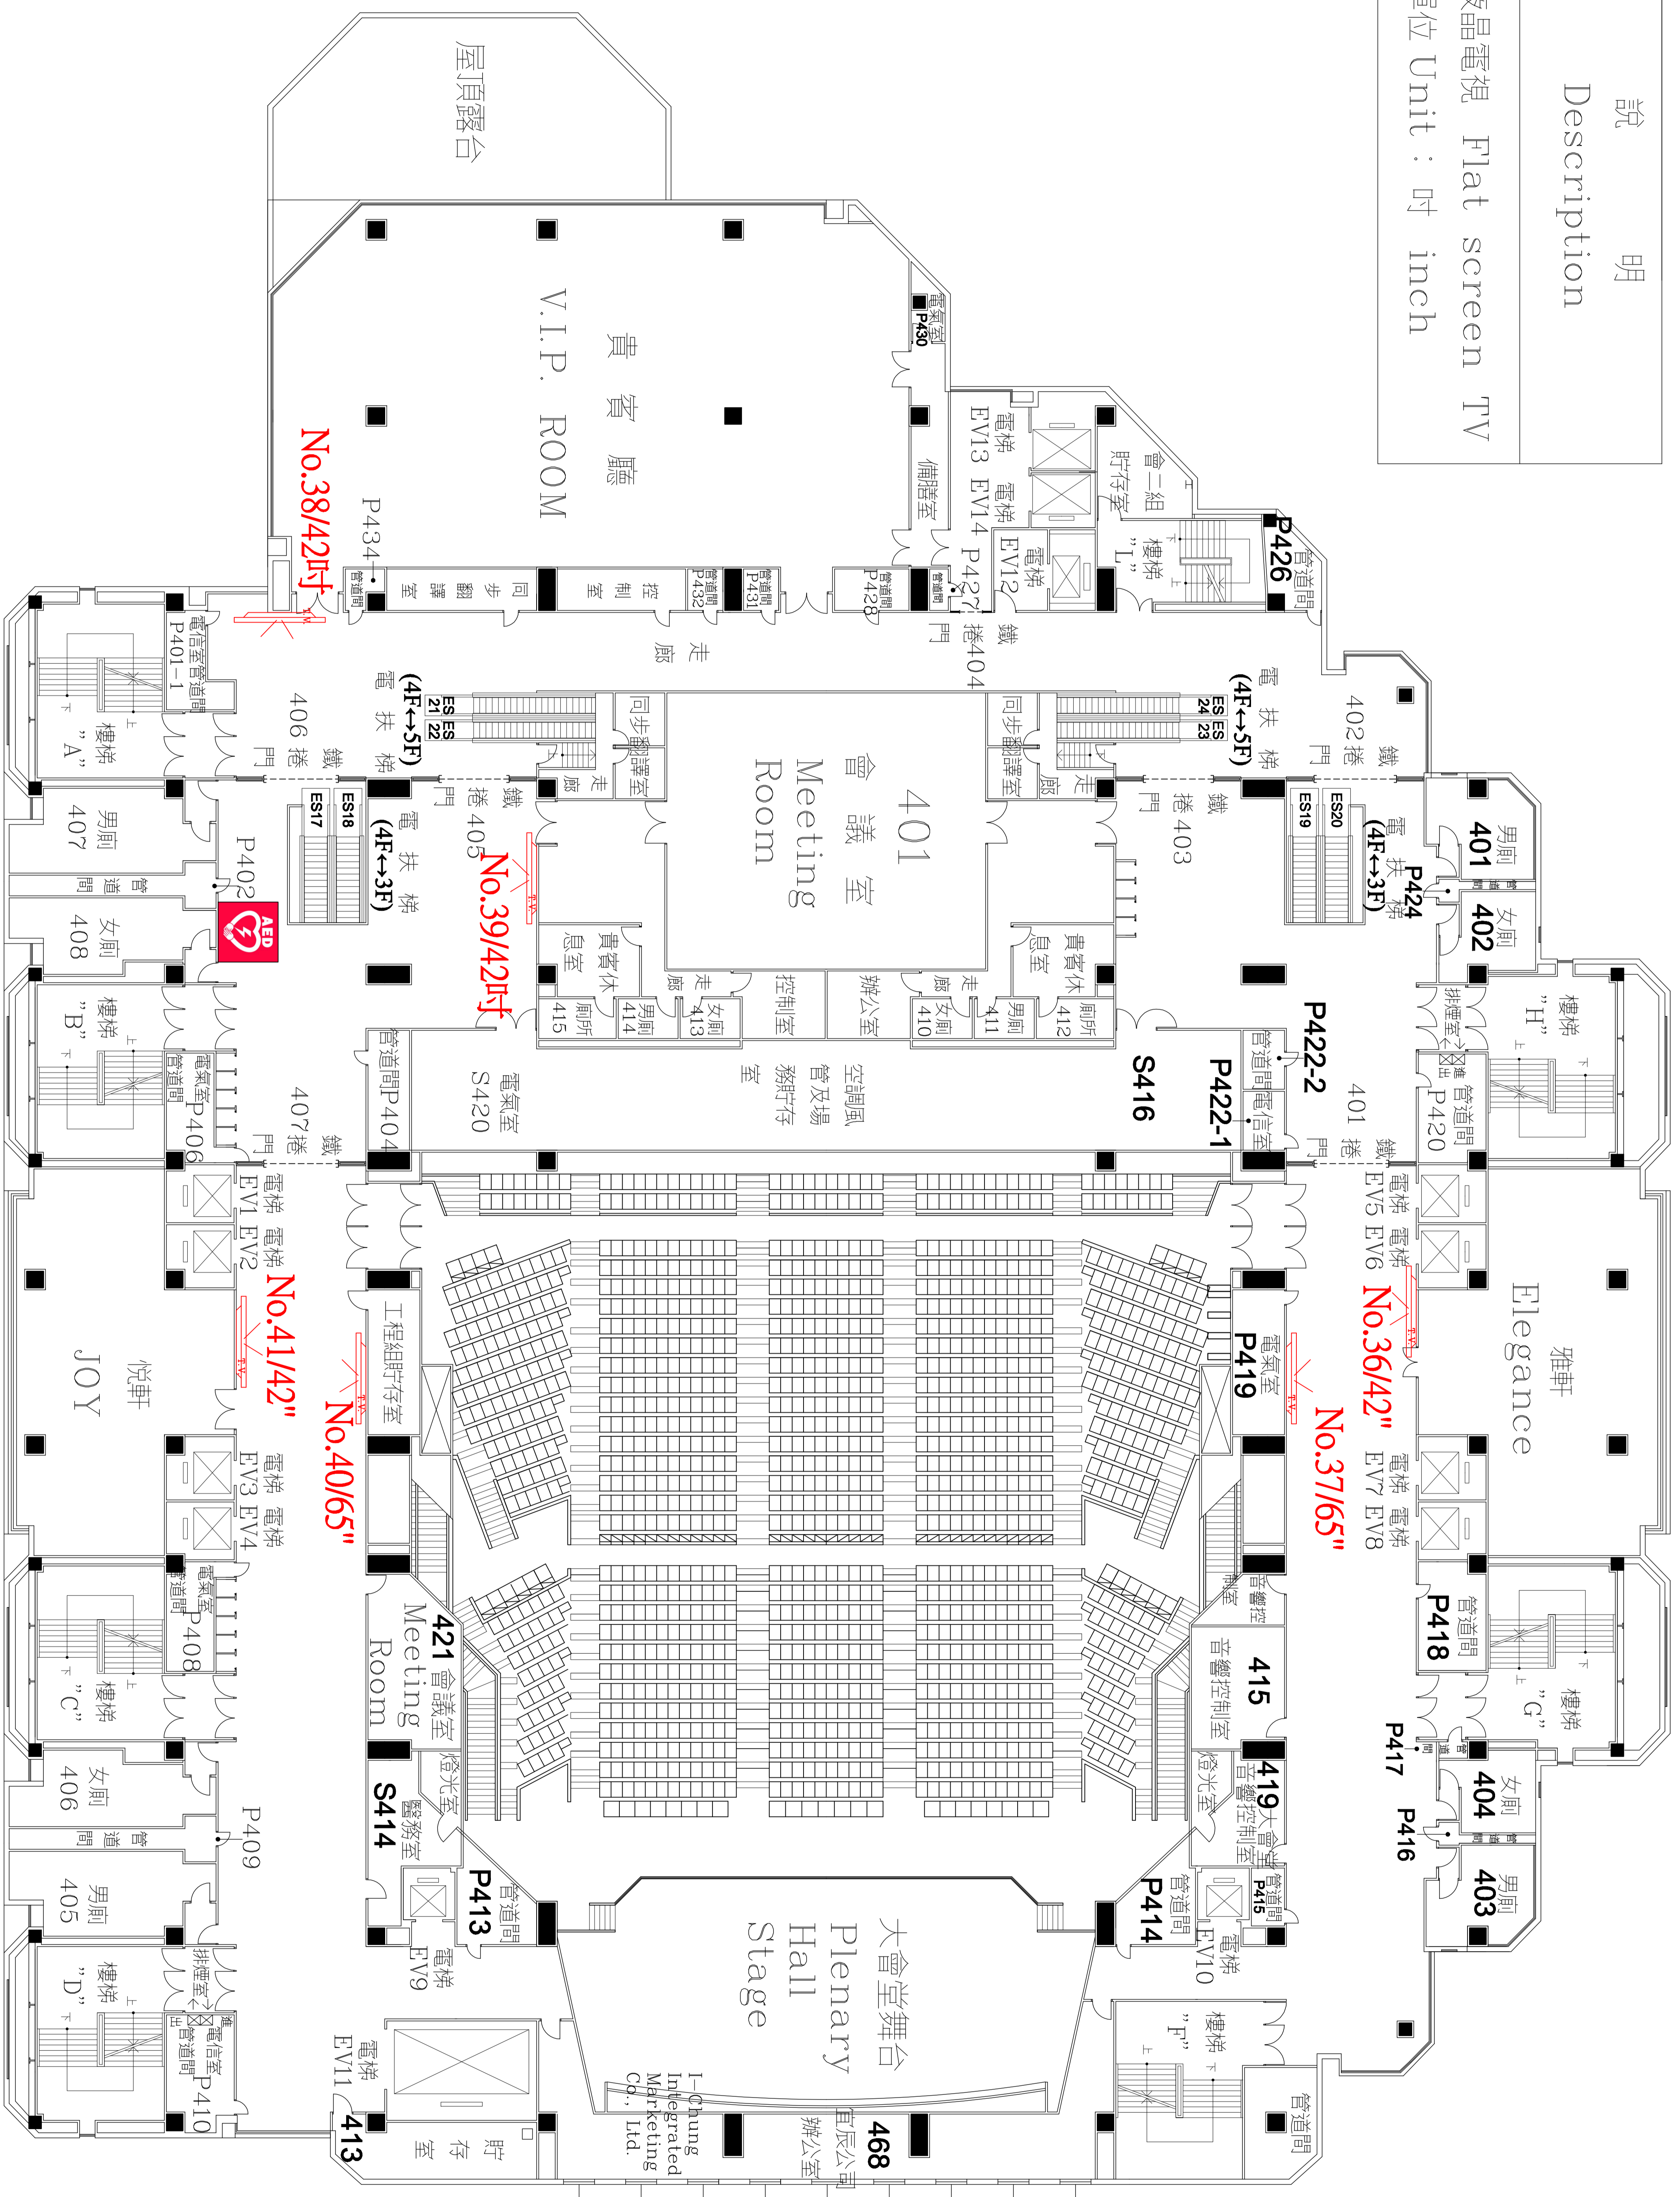


圖例	說明
Legend	Description
	液晶電視 Flat screen TV 單位 Unit : 吋 inch

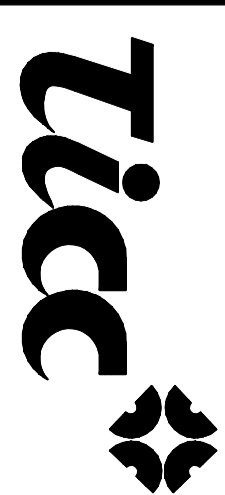

○ 肆樓平面示意圖 (4F)  
4F Floor Plan

	
工程名稱	台北世界貿易中心 國際會議中心大樓
圖別	TAIPEI INTERNATIONAL CONVENTION CENTER T.I.C.C.
圖號	1
圖數	1
日期	105年10月27日
比例	1/600
圖號	A2-30
圖數	1

註：  
1. 本竣工圖之尺寸及空間配置係依原建築圖繪製，僅供參考。  
2. 廠商應於投標前或投標後自行至現場量測，不得以本圖與現地不符為由要求加價或棄標及掛號罰單。