


圖例 Legend	說明 Description
	自動體外心臟除顫器 Automated External Defibrillator
	輪椅專用充電插座 Charging Socket
	手機充電站 Cell Phone Recharging Station
	緊急出口：可通一樓戶外及屋頂 Emergency Exit to 1F Outdoors & Rooftop
	一般出口：可通一樓大廳及屋頂 Exit to 1F Lobby & Rooftop
	無障礙飲水機 Drinking Fountain for the Disabled
	專用斜坡 Wheelchair Ramp
	消防箱 Fire Hydrant
	公共電話 Public Telephone
	洗手間 Restroom
	無障礙專用廁所 Restroom for the Disabled
	嬰兒換尿布台 Baby Changing
	無障礙電梯 Accessible Elevator
	電梯 Elevator
	貨梯 Freight Elevator
	餐廳 Restaurant

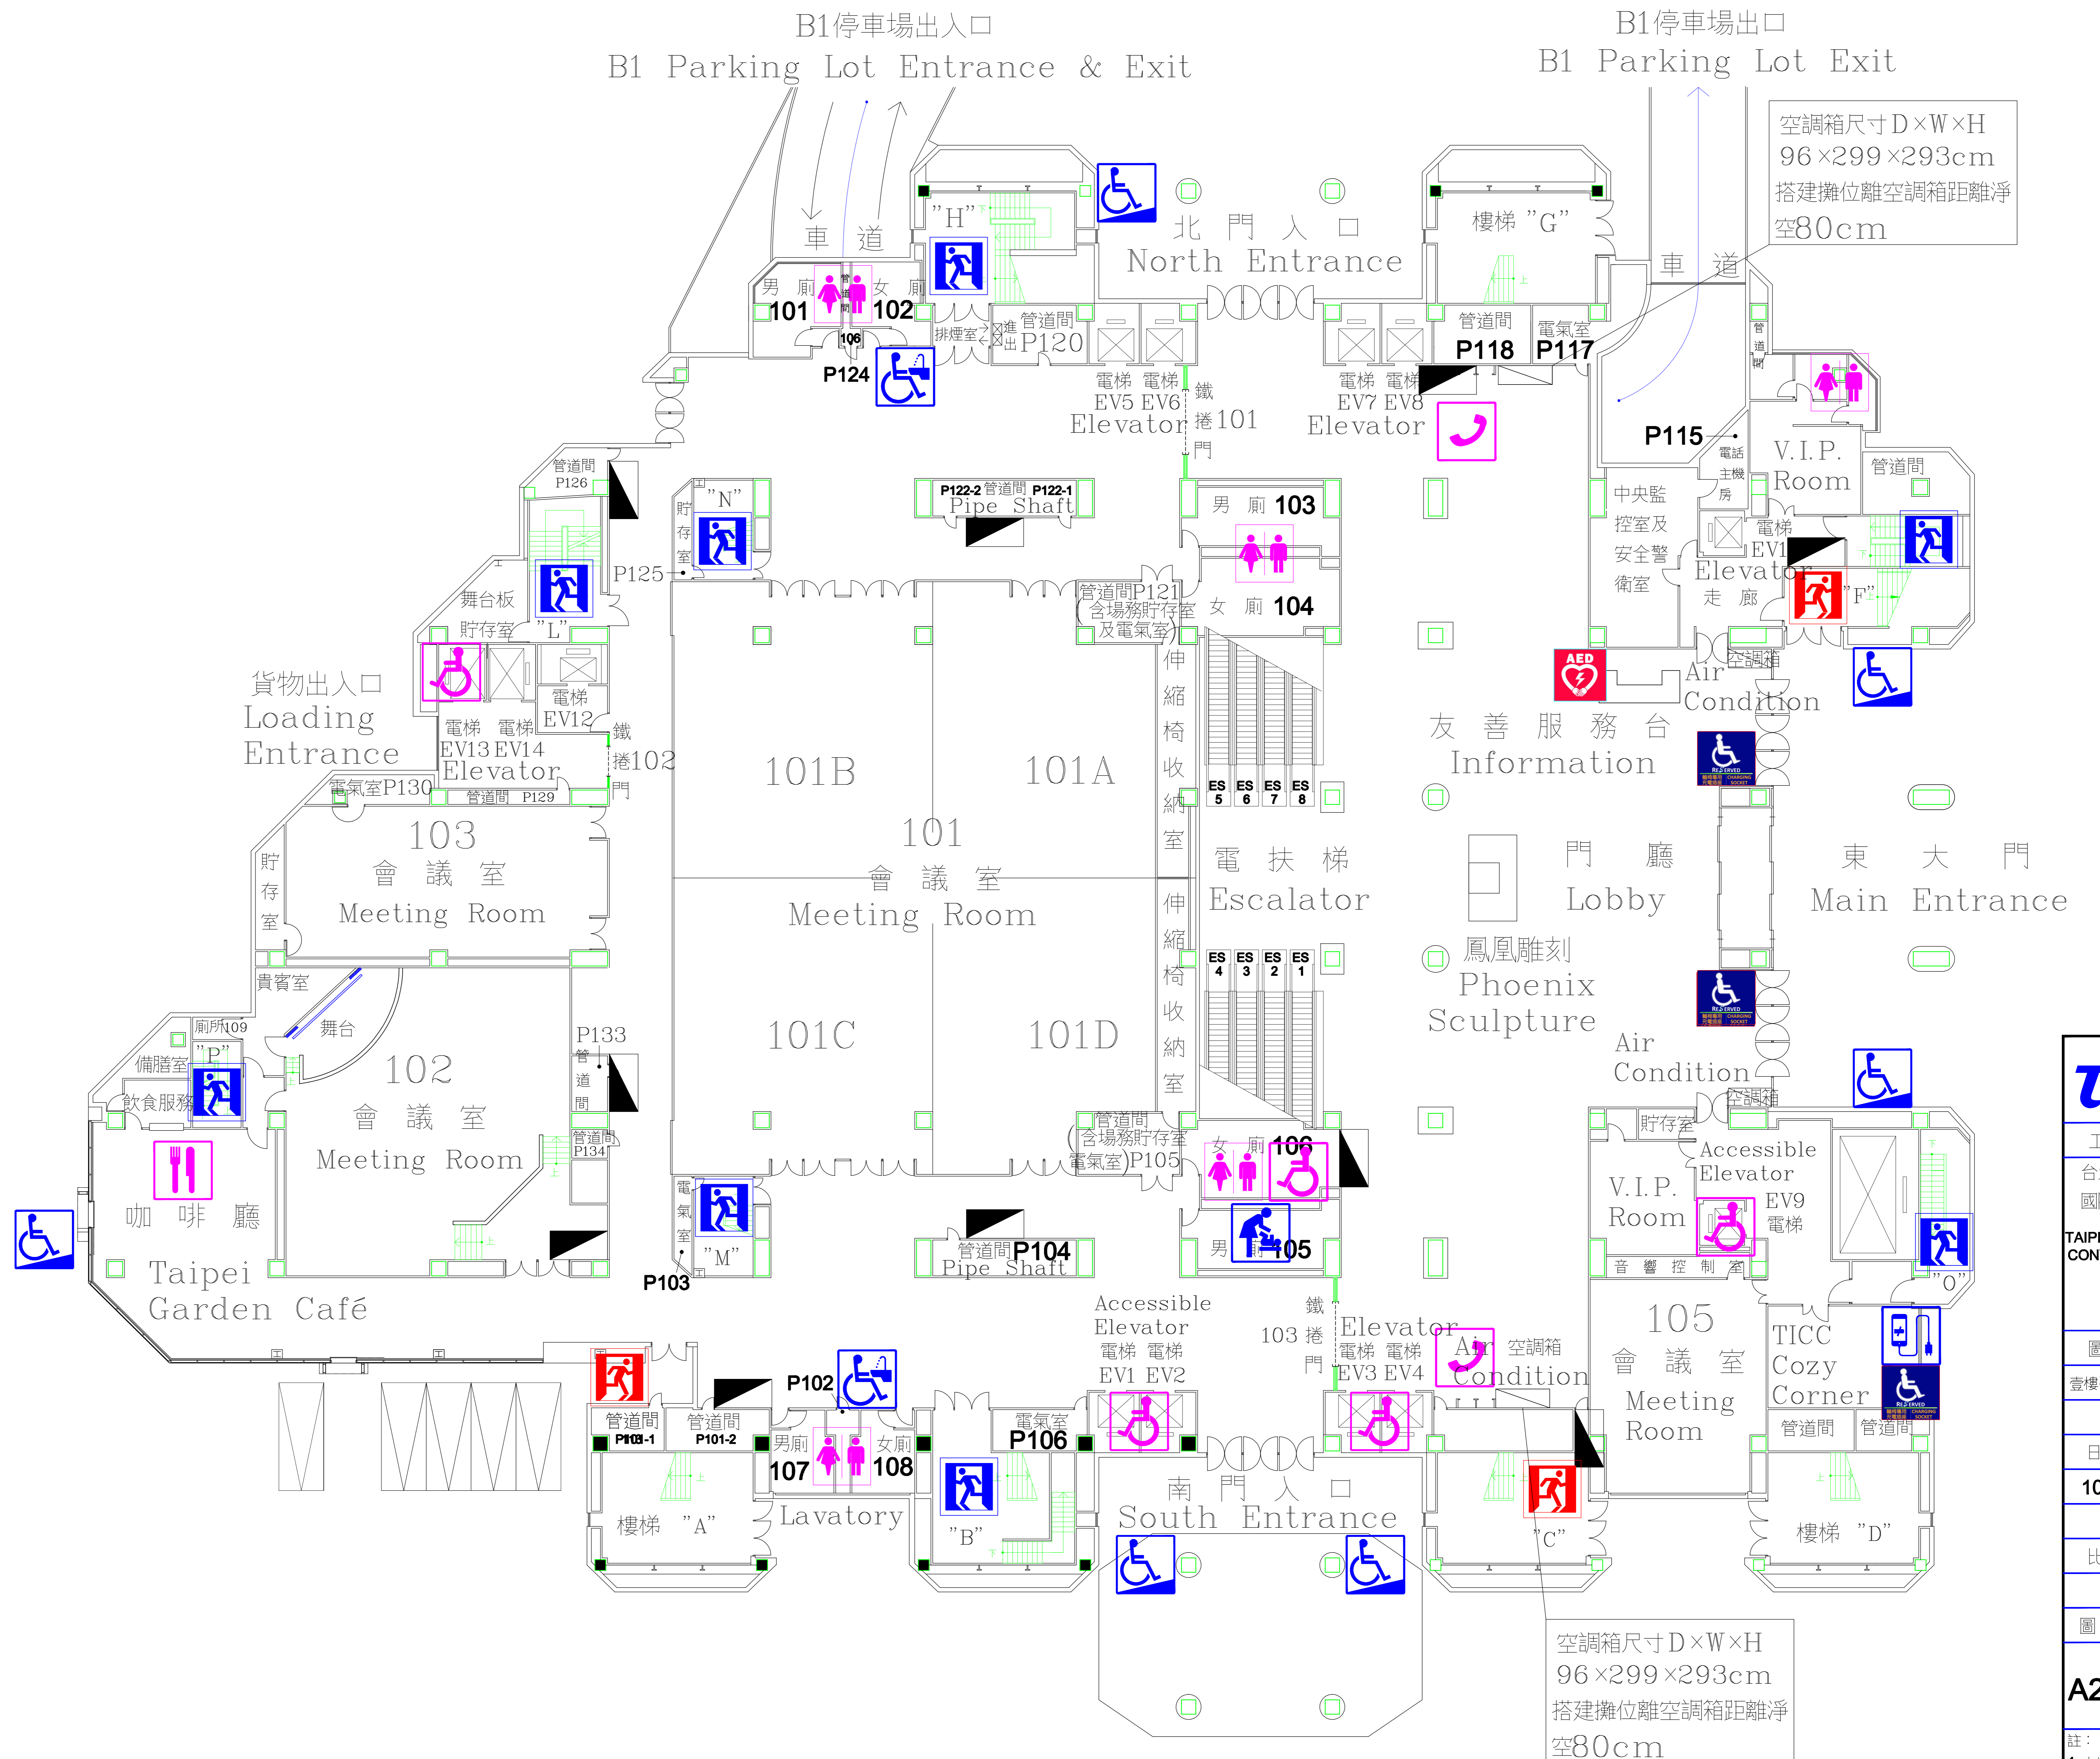

○ 壹樓平面圖 (GF)
Ground Floor / 1F Floor Plan

工程名稱 台北世界貿易中心 國際會議中心大樓 TAIPEI INTERNATIONAL CONVENTION CENTER T.I.C.C	
圖別	壹樓平面圖 (GF)
日期	105年11月8日
比例	1/400
圖號	A2-26
張數	1
註： 1.本竣工圖之尺寸及空間配置係依原建築圖繪製，僅供參考 2.廠商應於投標前或投標後自行至現場量測，不得以本圖與現地不符為由要求加價或棄標及推諉卸責	