


圖例 Legend	說明 Description
	自動體外心臟除顫器 Automated External Defibrillator
	輪椅專用充電插座 Charging Socket
	嬰兒換尿布台 Baby Changing
	無障礙座席 Disabled Wheelchair Area
	緊急出口：可通一樓戶外及屋頂 Emergency Exit to 1F Outdoors & Rooftop
	一般出口：可通一樓大廳及屋頂 Exit to 1F Lobby & Rooftop
	身心障礙飲水機 Drinking Fountain for the Disabled
	專用斜坡 Wheelchair Ramp
	消防箱 Fire Hydrant
	洗手間 Restroom
	無障礙專用廁所 Restroom for the Disabled
	無障礙電梯 Accessible Elevator
	電梯 Elevator
	貨梯 Freight Elevator
	餐廳 Restaurant



○ 參樓平面圖 (3F)  
3F Floor Lounge

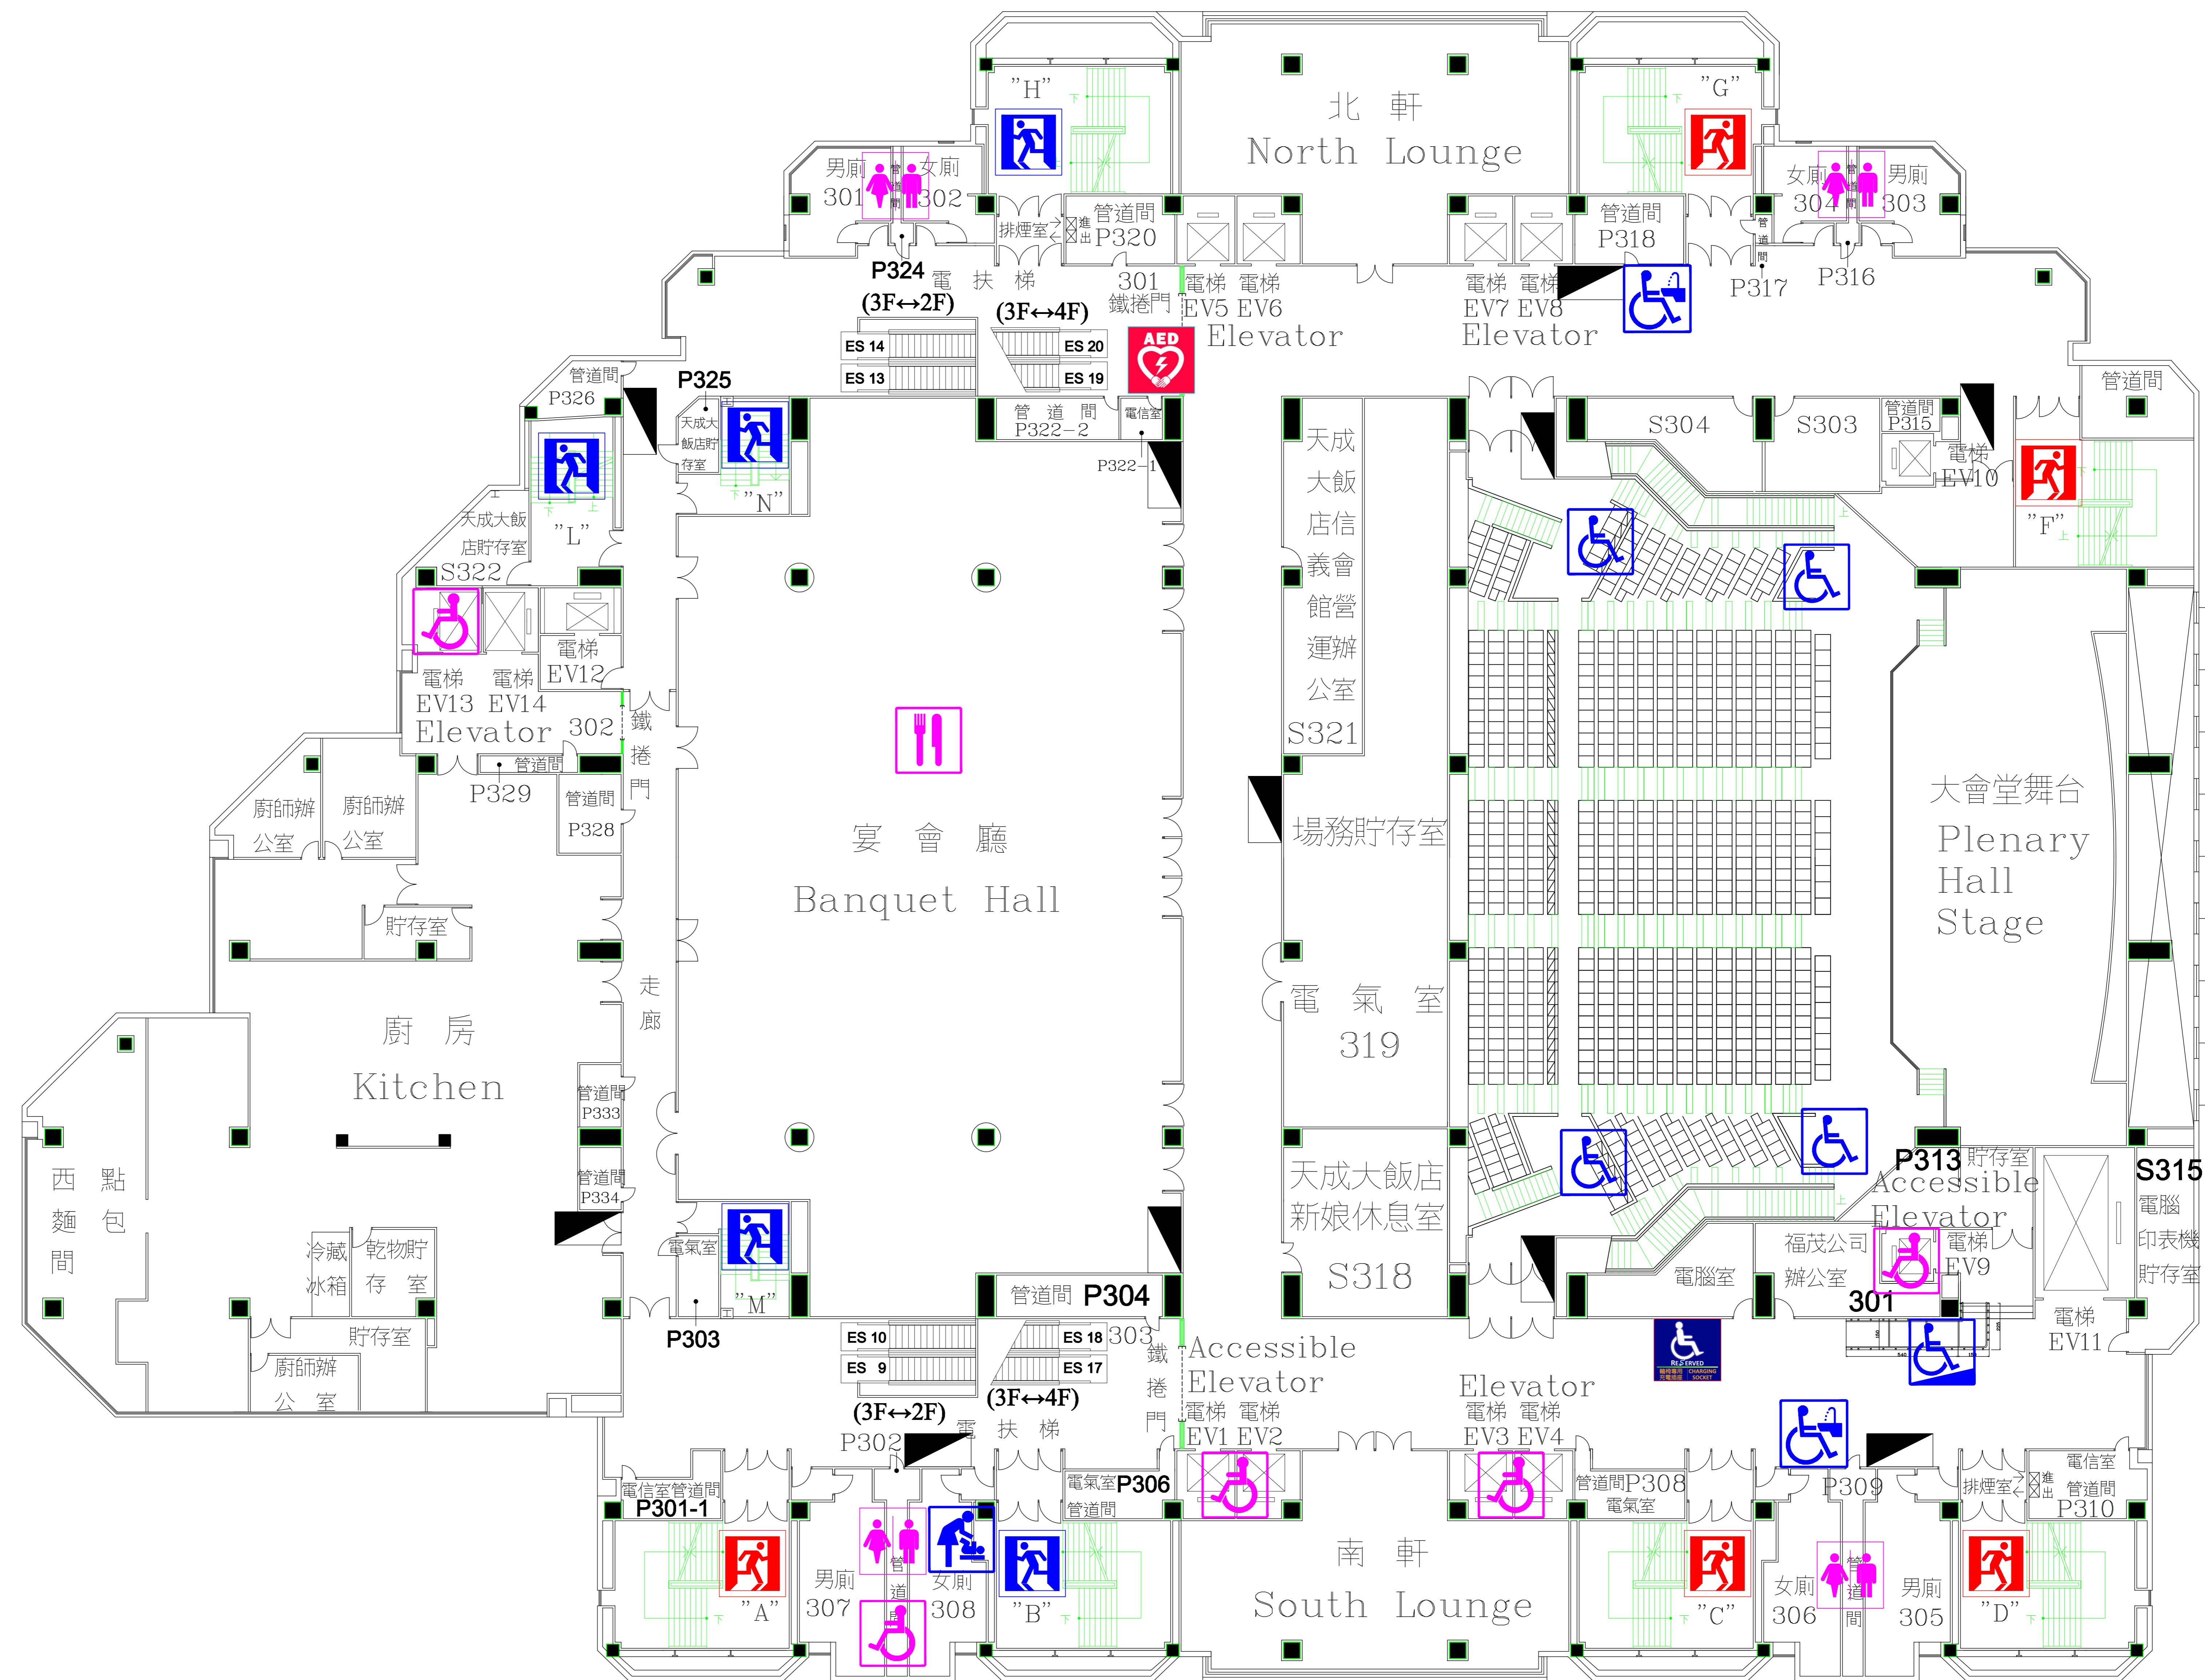

工程名稱  
台北世界貿易中心  
國際會議中心大樓  
TAIPEI INTERNATIONAL  
CONVENTION CENTER  
T.I.C.C

圖別  
參樓平面圖 (3F)

日期  
105年11月8日

比例  
1/400  
圖號 張數

A2-29 1

註：  
1.本竣工圖之尺寸及空間配置係依原建築圖繪製，僅供參考  
2.廠商應於投標前或投標後自行至現場量測，不得以本圖與現地不符為由要求加價或棄標及推諉卸責