


圖例 Legend	說明 Description
	自動體外心臟除顫器 Automated External Defibrillator
	輪椅專用充電插座 Charging Socket
	身心障礙飲水機 Drinking Fountain for the Disabled
	嬰兒換尿布台 Baby Changing
	無障礙座席 Disabled Wheelchair Area
	無障礙專用廁所 Restroom for the Disabled
	洗手間 Restroom
	消防箱 Fire Hydrant
	無障礙電梯 Accessible Elevator
	電梯 Elevator
	貨梯 Freight Elevator
	餐廳 Restaurant
	緊急出口：可通一樓戶外及屋頂 Emergency Exit to 1F Outdoors & Rooftop
	一般出口：可通一樓大廳及屋頂 Exit to 1F Lobby & Rooftop

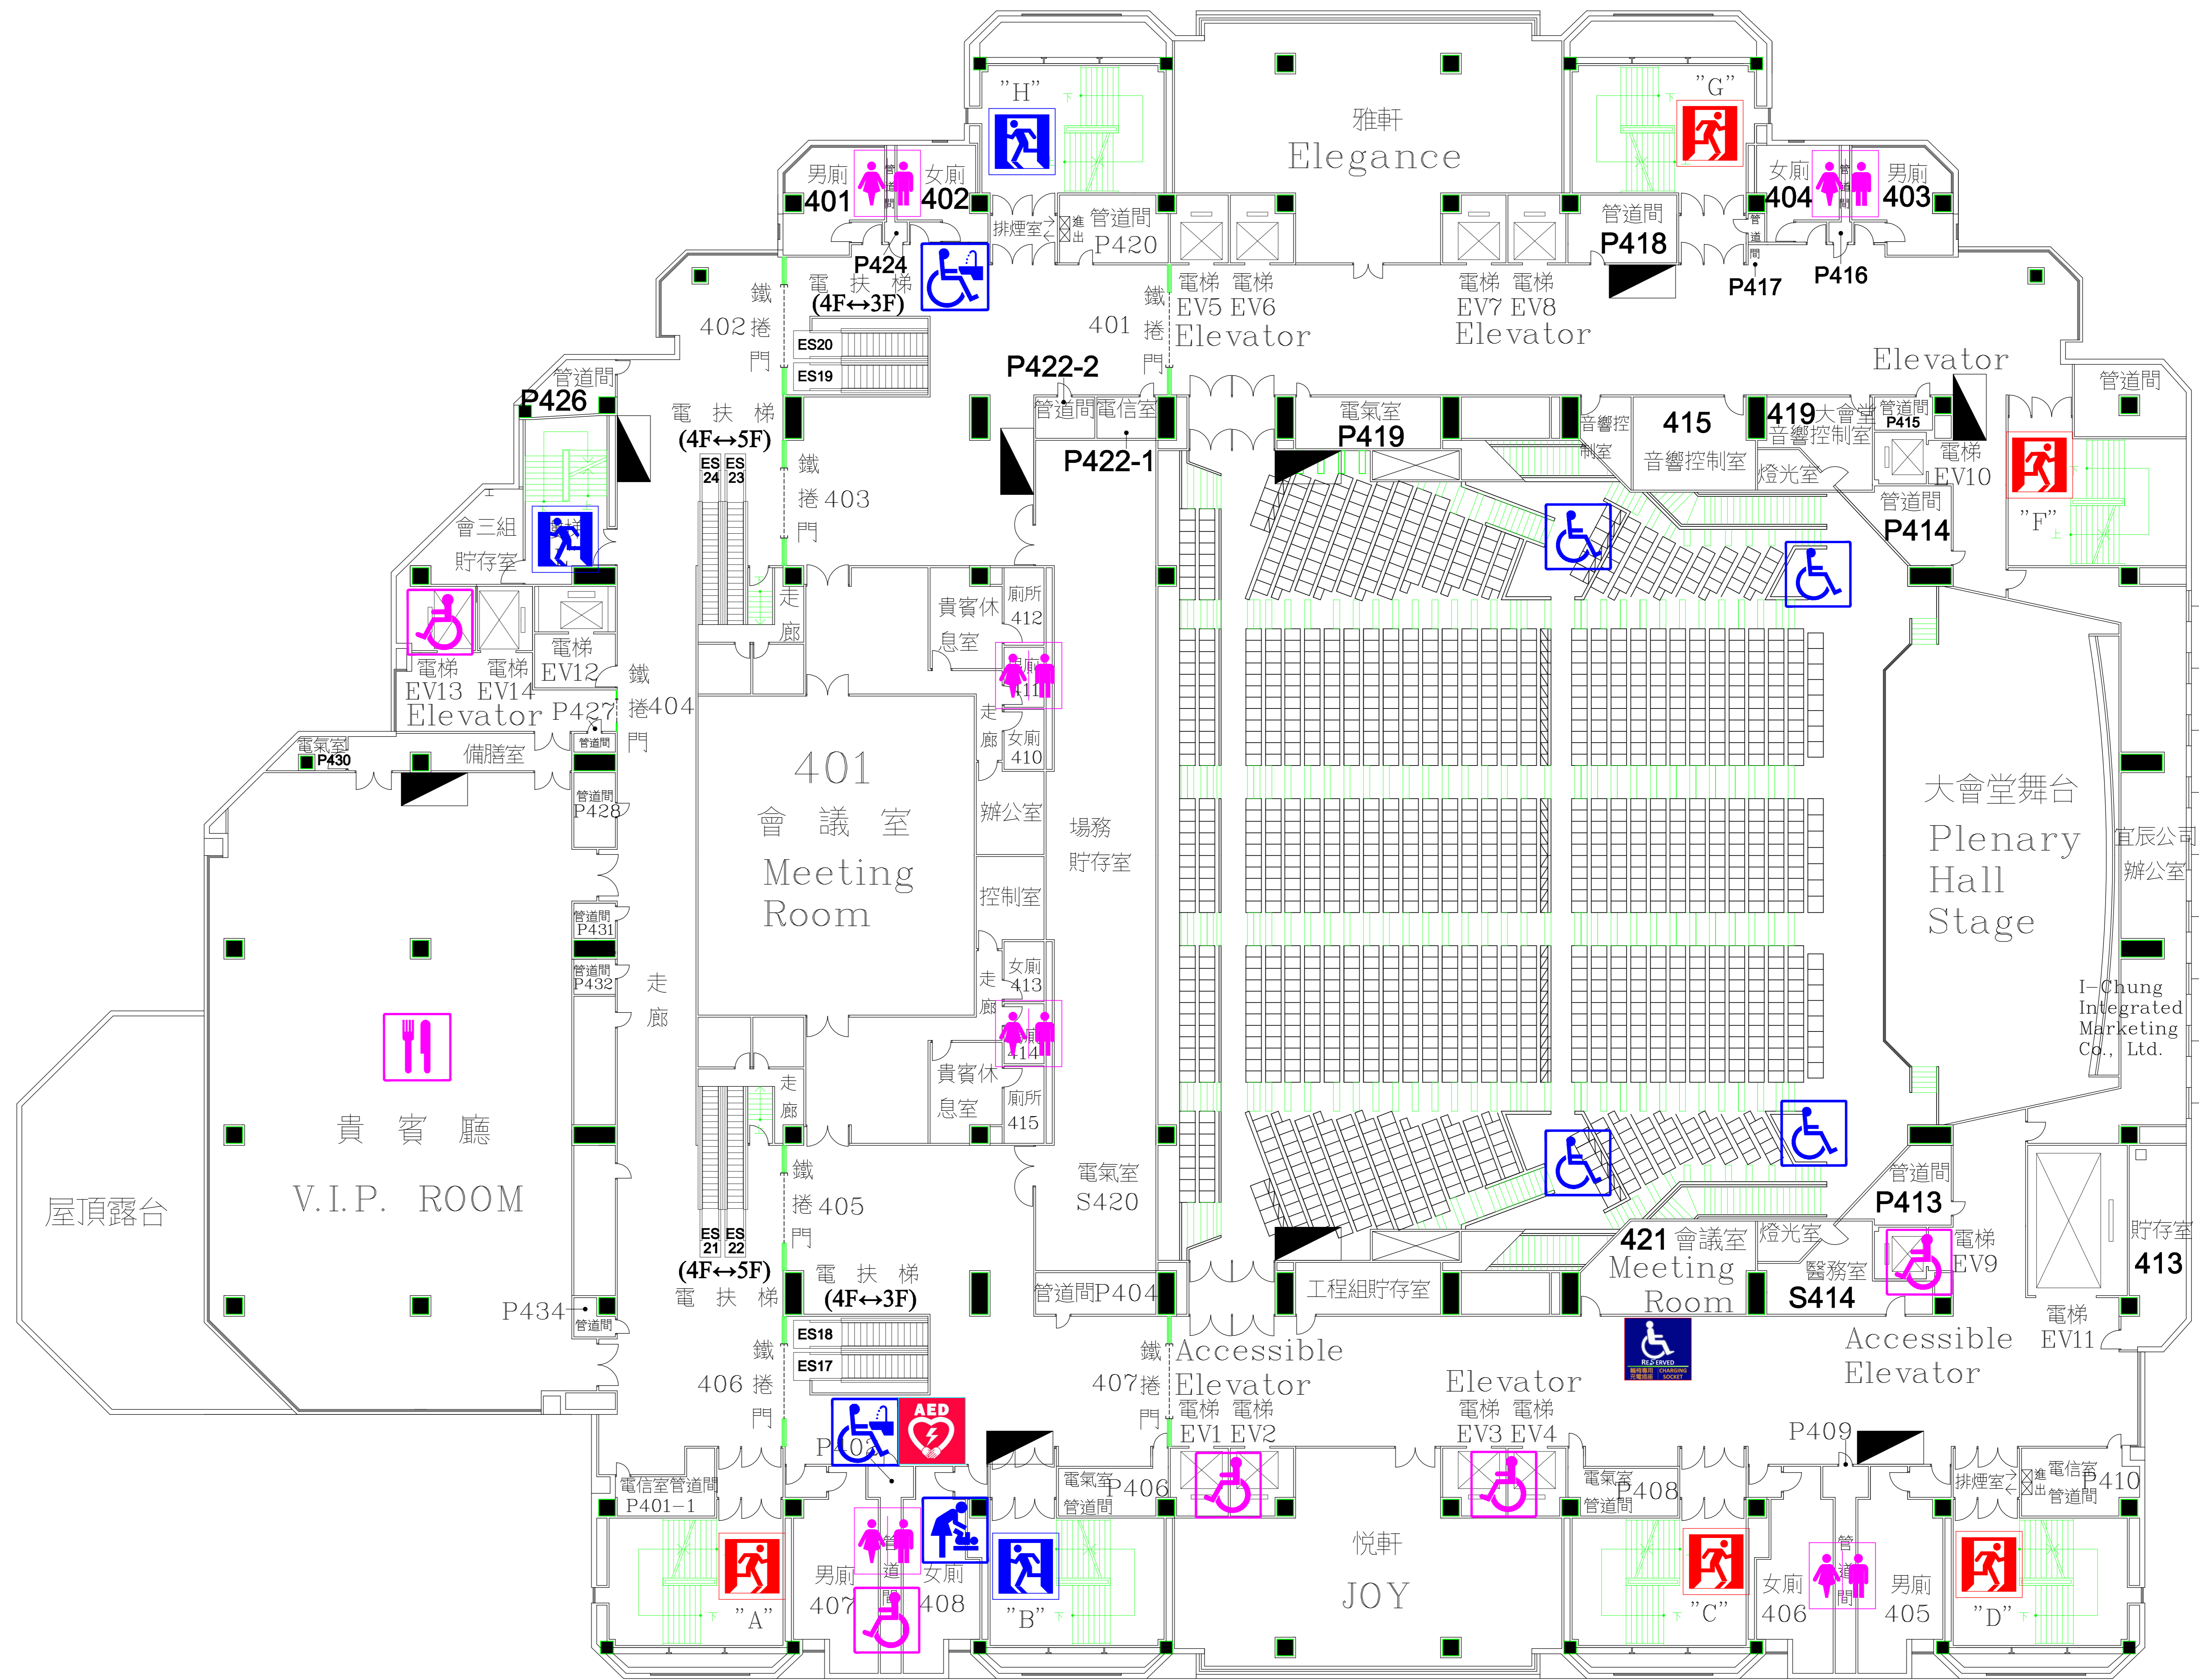

○ 肆樓平面圖(4F)
4F Floor Plan

Ticc

工程名稱
台北世界貿易中心
國際會議中心大樓
TAIPEI INTERNATIONAL
CONVENTION CENTER
T.I.C.C

圖別

日期
105年11月8日

比例

圖號	張數

註：
1.本竣工圖之尺寸及空間配置係依原建築圖繪製，僅供參考
2.廠商應於投標前或投標後自行至現場量測，不得以本圖與現地不符為由要求加價或棄標及推諉卸責