


圖例 Legend	說明 Description
	哺乳室 Breastfeeding Room
	嬰兒換尿布台 Baby Changing
	無障礙座席 Disabled Wheelchair Area
	無障礙電梯 Accessible Elevator
	洗手間 Restroom
	緊急出口：可通一樓戶外及屋頂 Emergency Exit to 1F Outdoors & Rooftop
	一般出口：可通一樓大廳及屋頂 Exit to 1F Lobby & Rooftop



○ 陸樓平面示意圖(6F)
6F Floor Plan

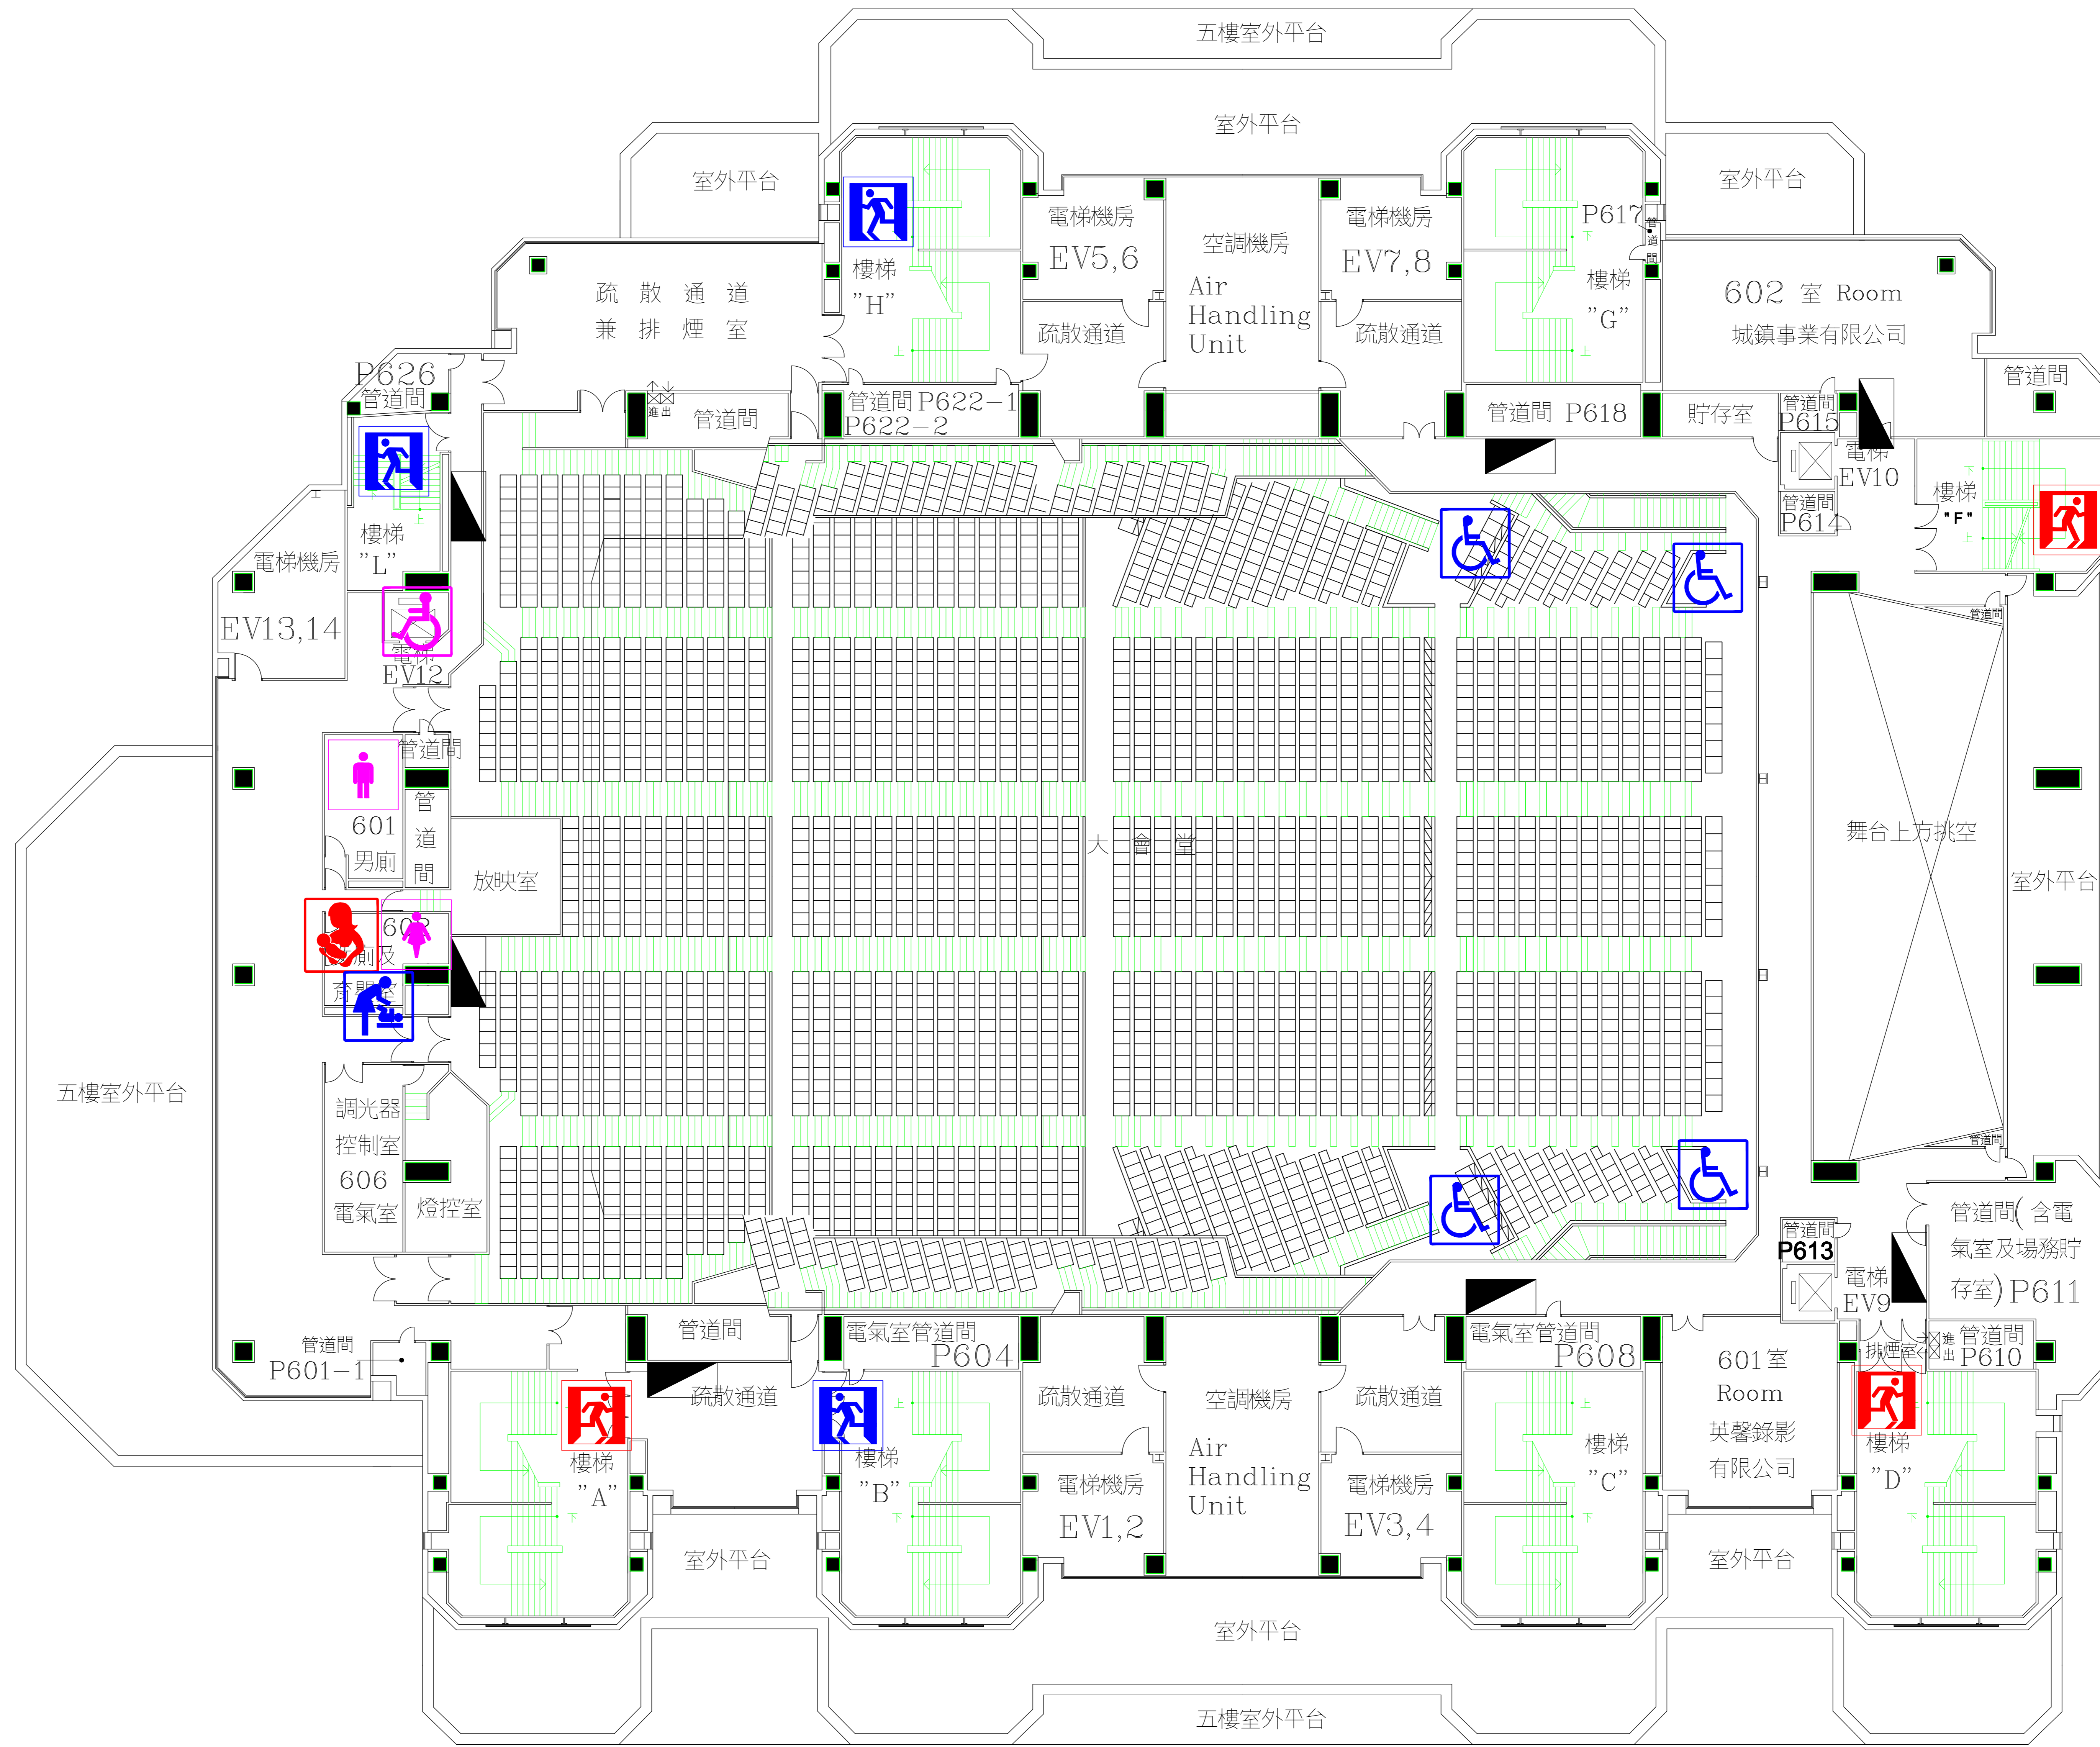

工程名稱
台北世界貿易中心
國際會議中心大樓
TAIPEI INTERNATIONAL
CONVENTION CENTER
T.I.C.C

圖別
陸樓平面圖(6F)

日期
105年11月8日

比例
1/400

圖號 張數

A2-32 1

註：
1.本竣工圖之尺寸及空間配置係依原建築圖繪製，僅供參考
2.廠商應於投標前或投標後自行至現場量測，不得以本圖與現地不符為由要求加價或棄標及推諉卸責