


圖例 Legend	說明 Description
	身心障礙飲水機 Drinking Fountain for the Disabled
	無障礙專用廁所 Restroom for the Disabled
	無障礙座席 Disabled Wheelchair Area
	洗手間 Restroom
	緊急出口：可通一樓戶外及屋頂 Emergency Exit to 1F Outdoors & Rooftop
	一般出口：可通一樓大廳及屋頂 Exit to 1F Lobby & Rooftop
	消防箱 Fire Hydrant
	無障礙電梯 Accessible Elevator
	電梯 Elevator
	貨梯 Freight Elevator



○ 伍樓平面圖 (5F)
5F Floor Plan

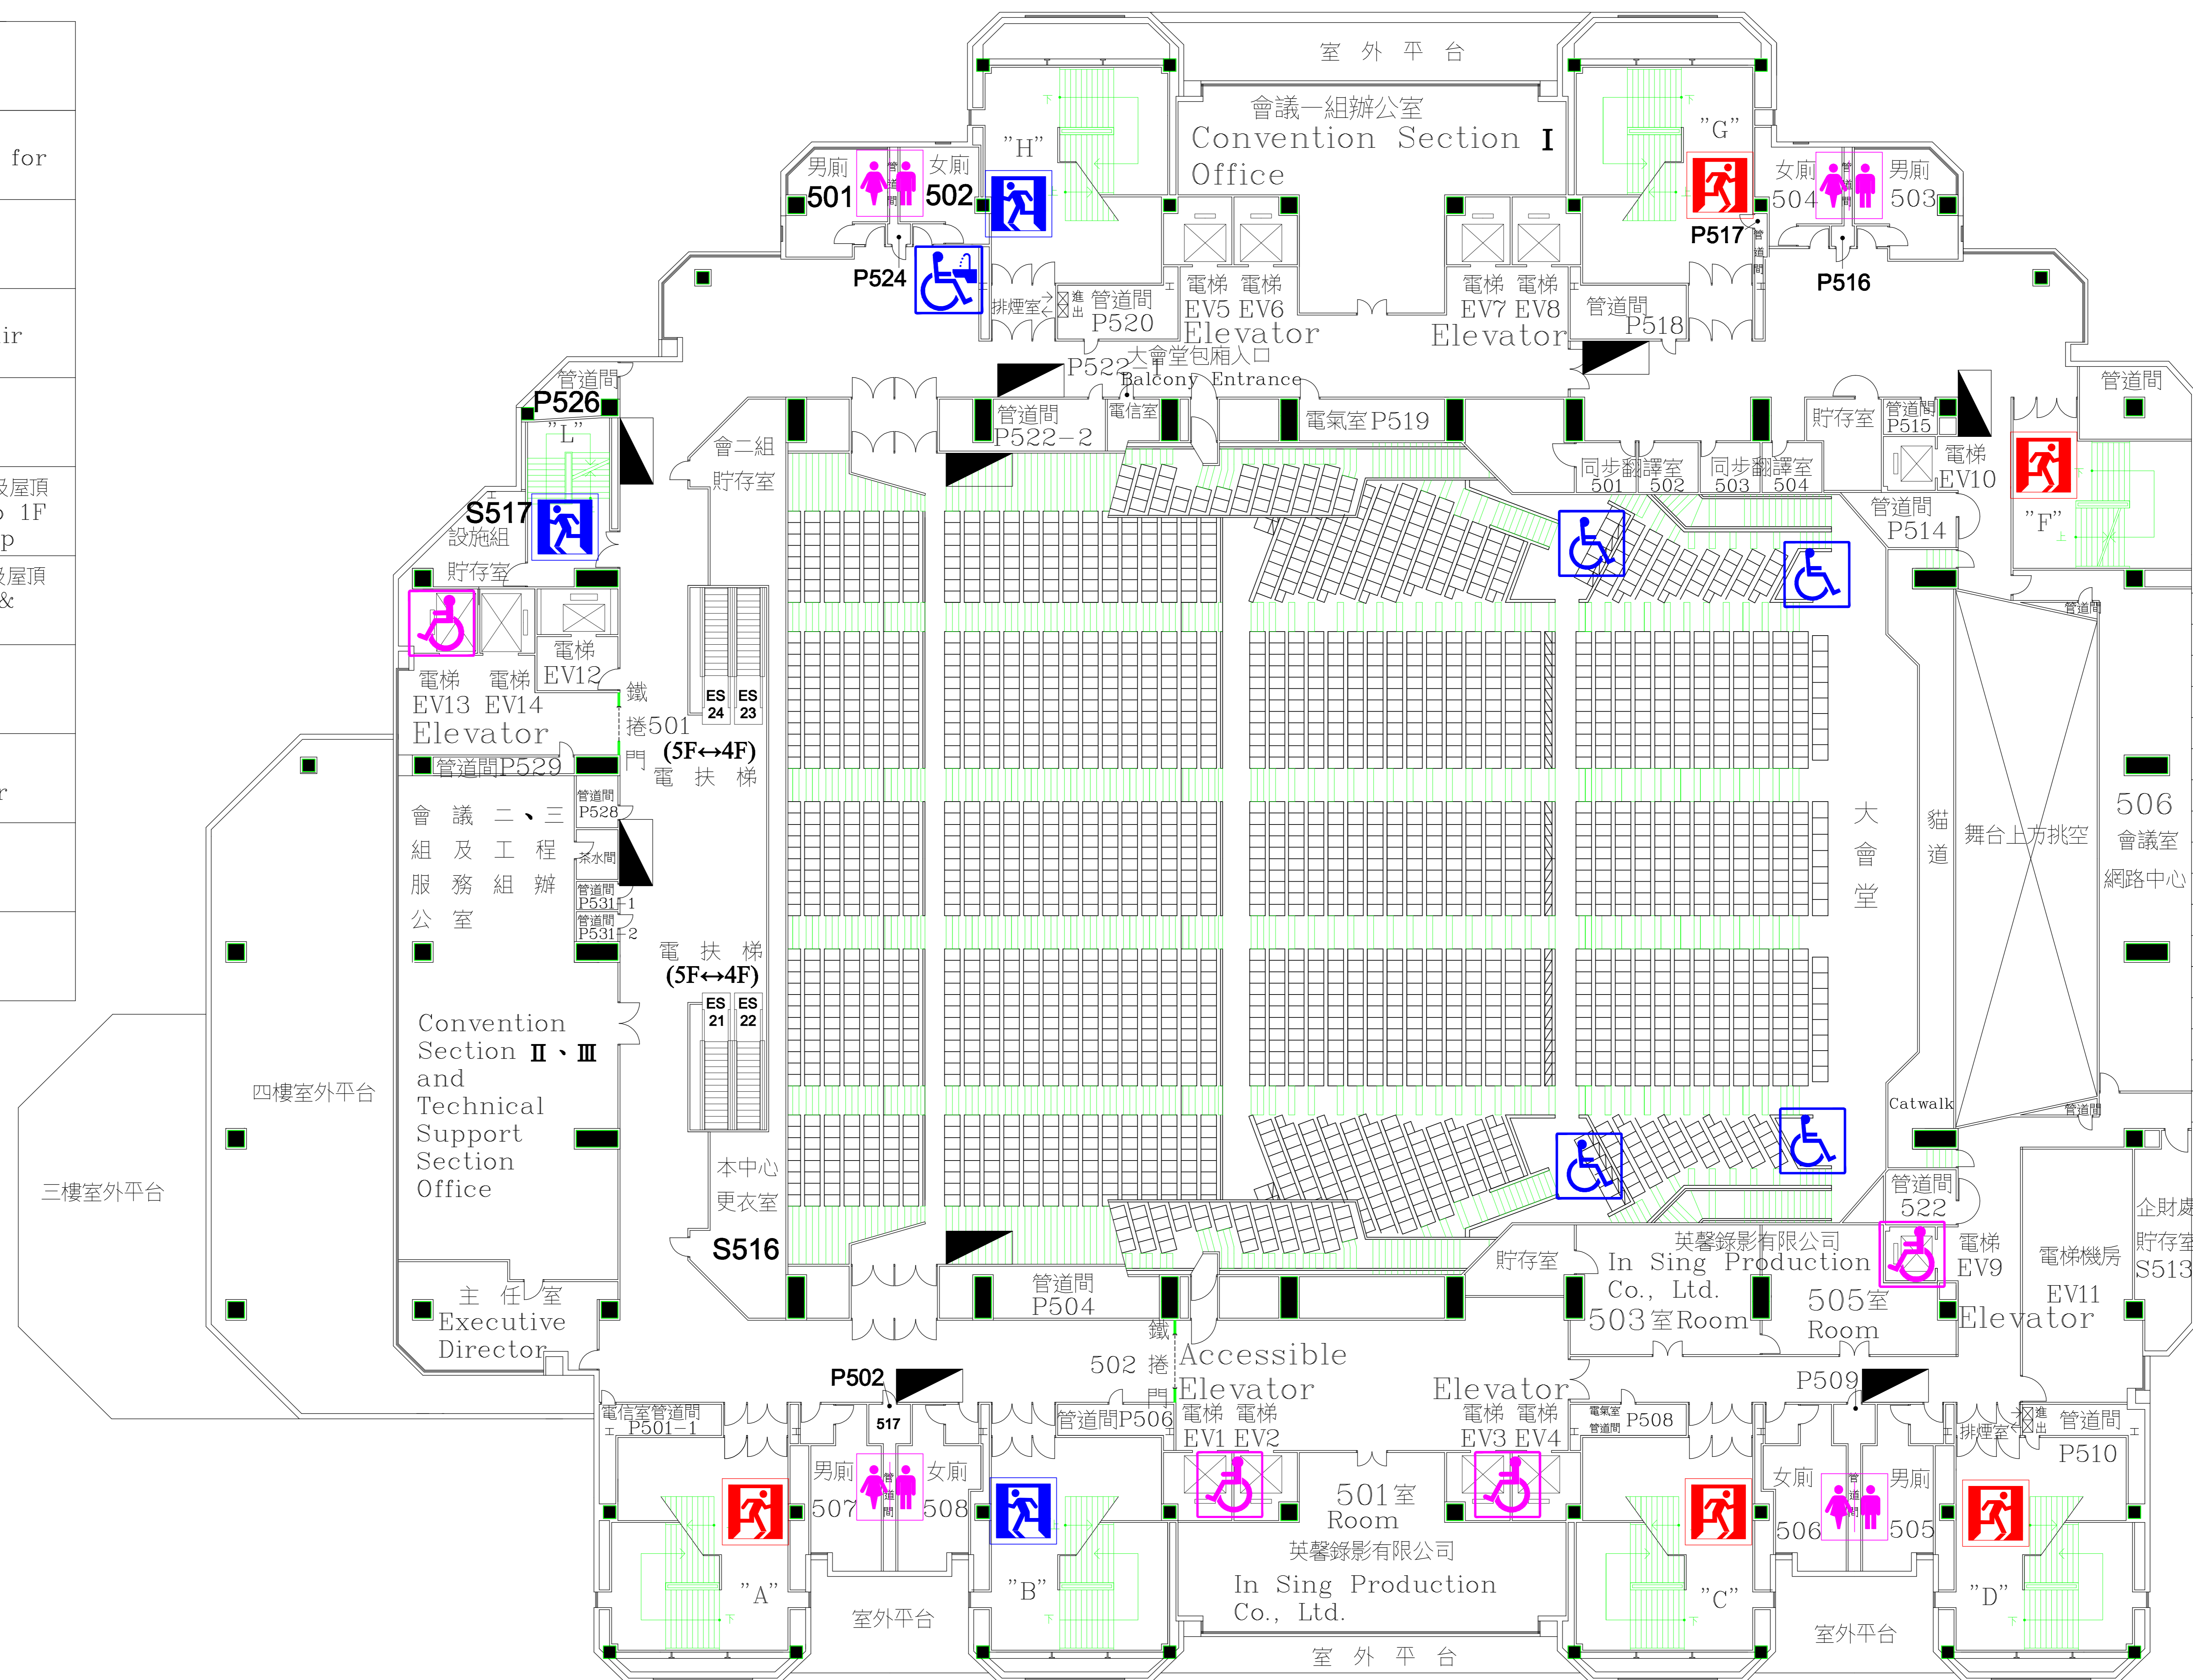

工程名稱
台北世界貿易中心
國際會議中心大樓
TAIPEI INTERNATIONAL
CONVENTION CENTER
T.I.C.C

圖別

日期
105年11月8日

比例

圖號 張數

註：
1.本竣工圖之尺寸及空間配置係依原建築圖繪製，僅供參考
2.廠商應於投標前或投標後自行至現場量測，不得以本圖與現地不符為由要求加價或棄標及推諉卸責