


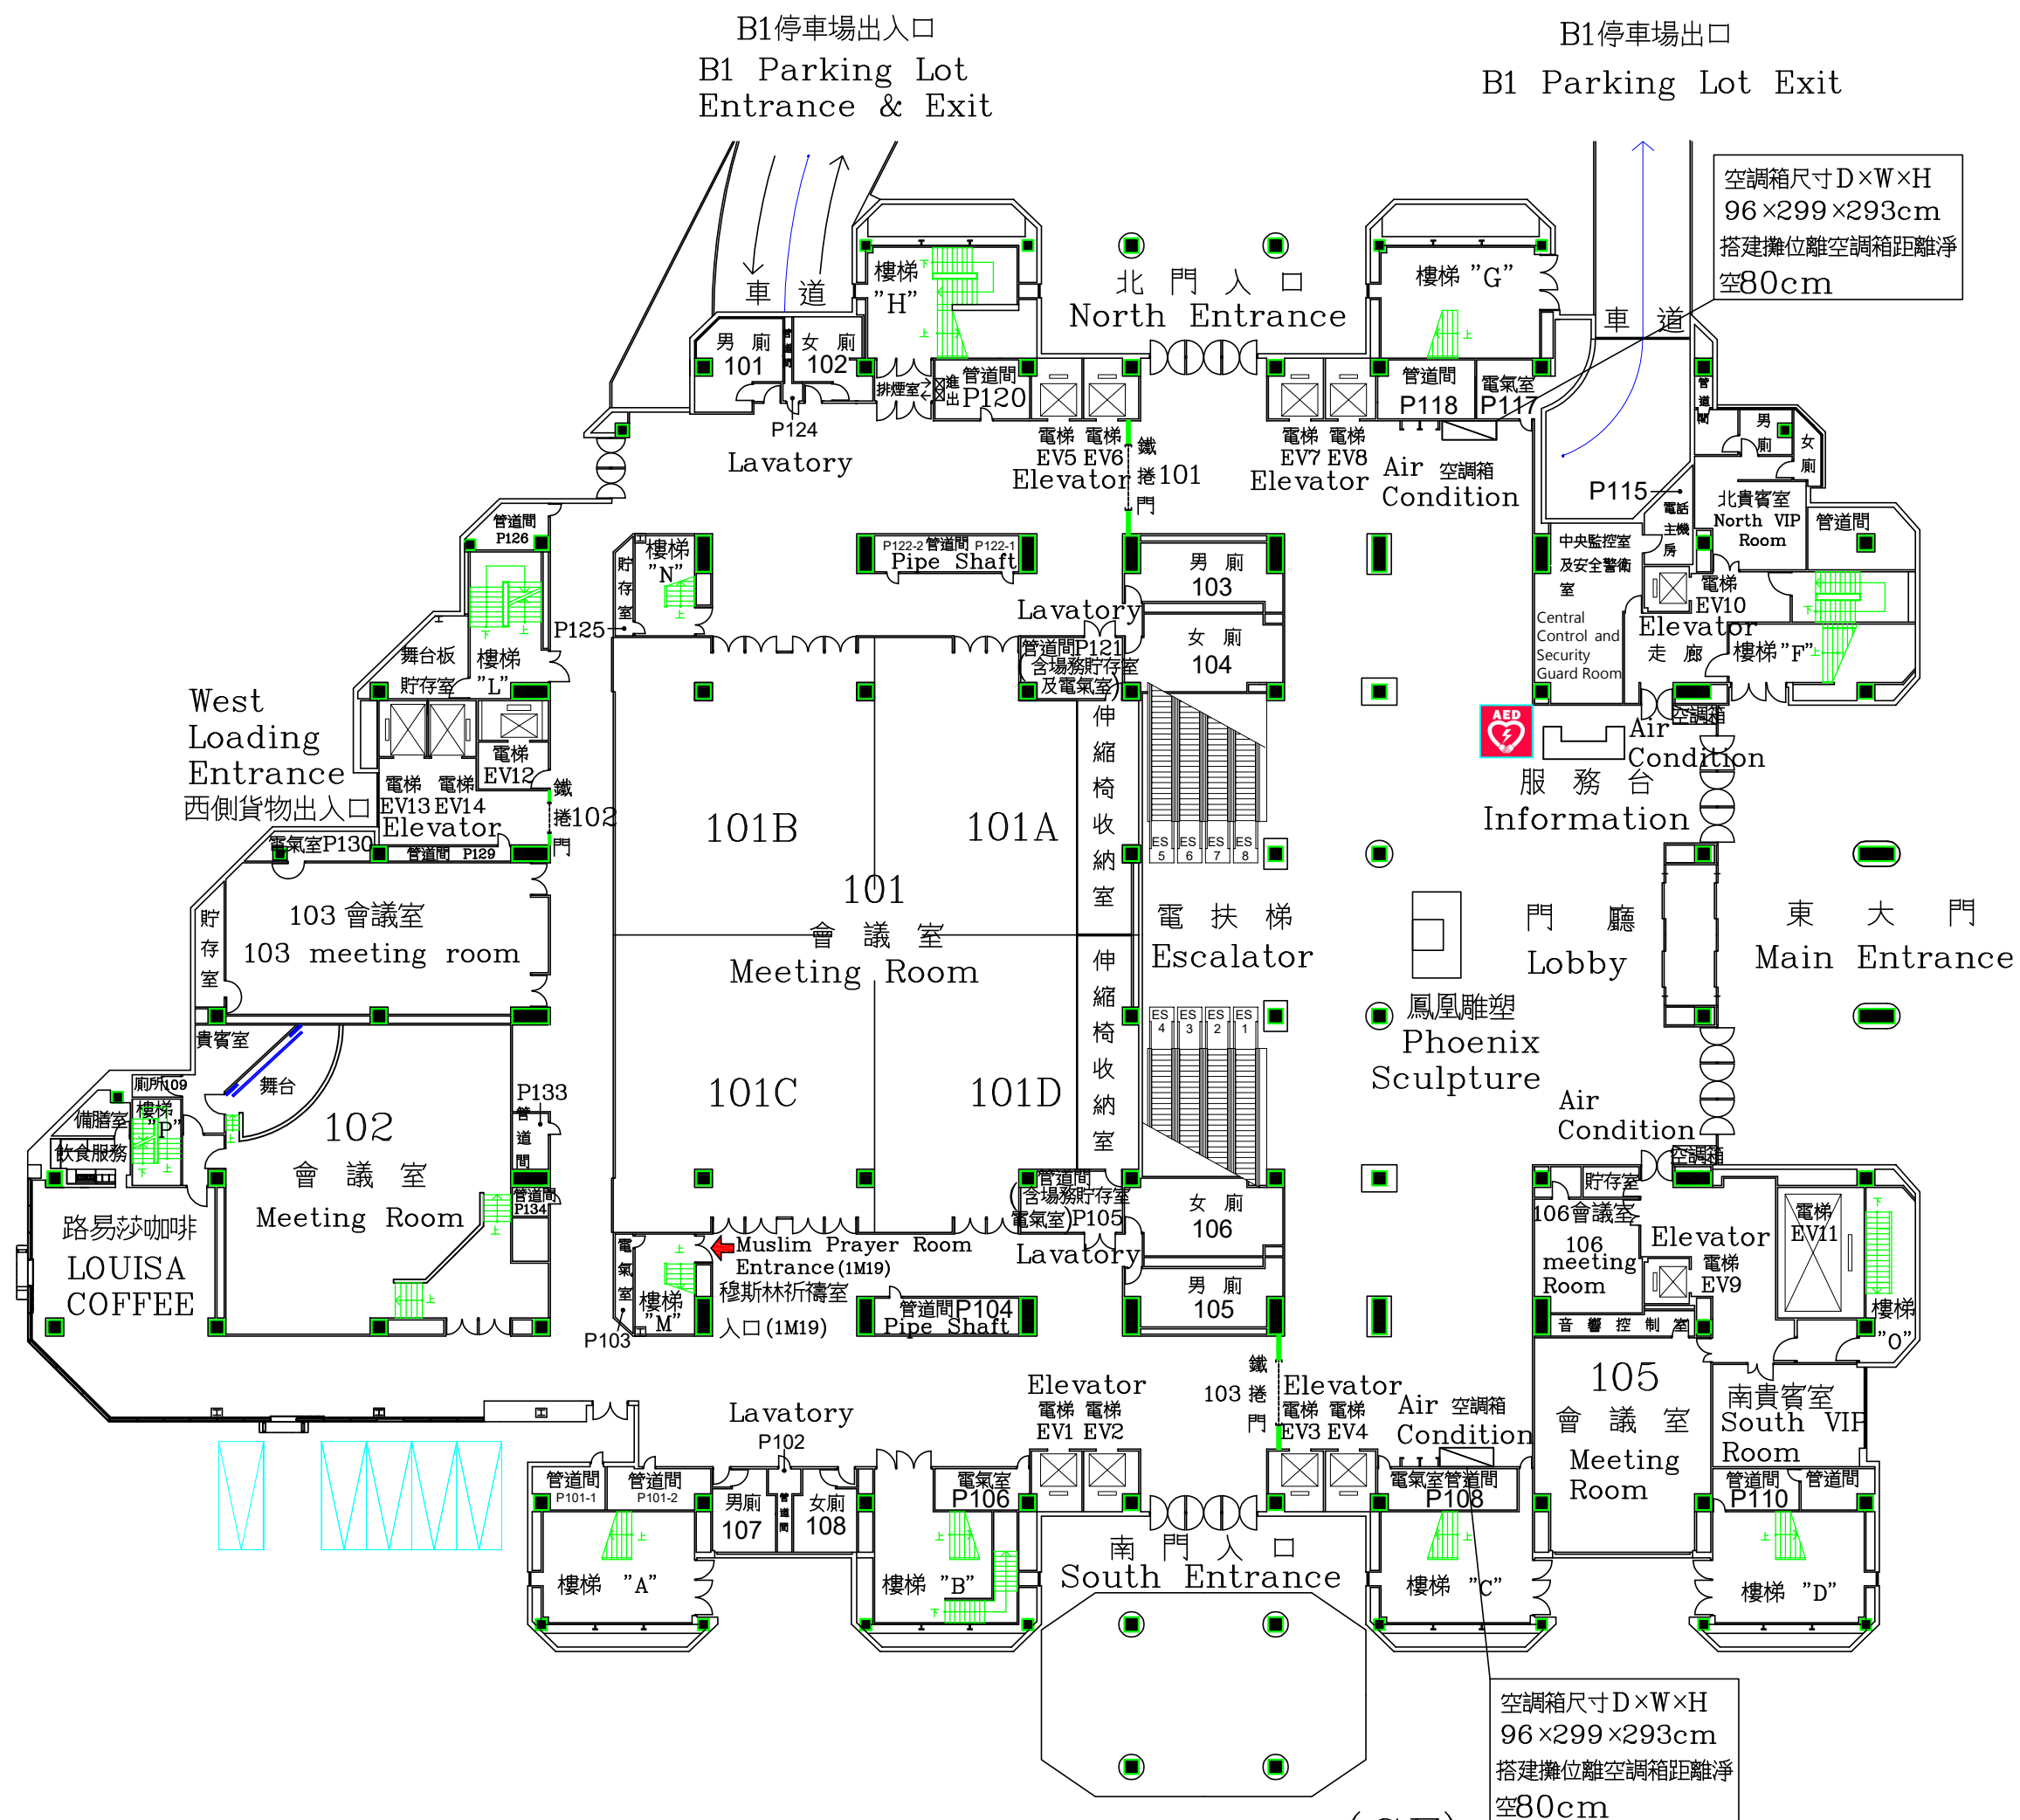

○ 壹樓平面示意圖 (GF)
Ground Floor / 1F Floor Plan

Ticc

工程名稱

台北世界貿易中心

國際會議中心大樓

TAIPEI INTERNATIONAL CONVENTION CENTER

T.I.C.C.

圖別

壹樓平面示意圖 (GF)

日期

115年 1月 29日

比例

1/400

圖號

張數

A2-26

1

註:

1. 本竣工圖之尺寸及空間配置係依原建築圖繪製, 僅供參考。

2. 廠商應於投標前或投標後自行至現場量測, 不得以本圖與現地不符為由要求加價或棄標及推諉卸責。